



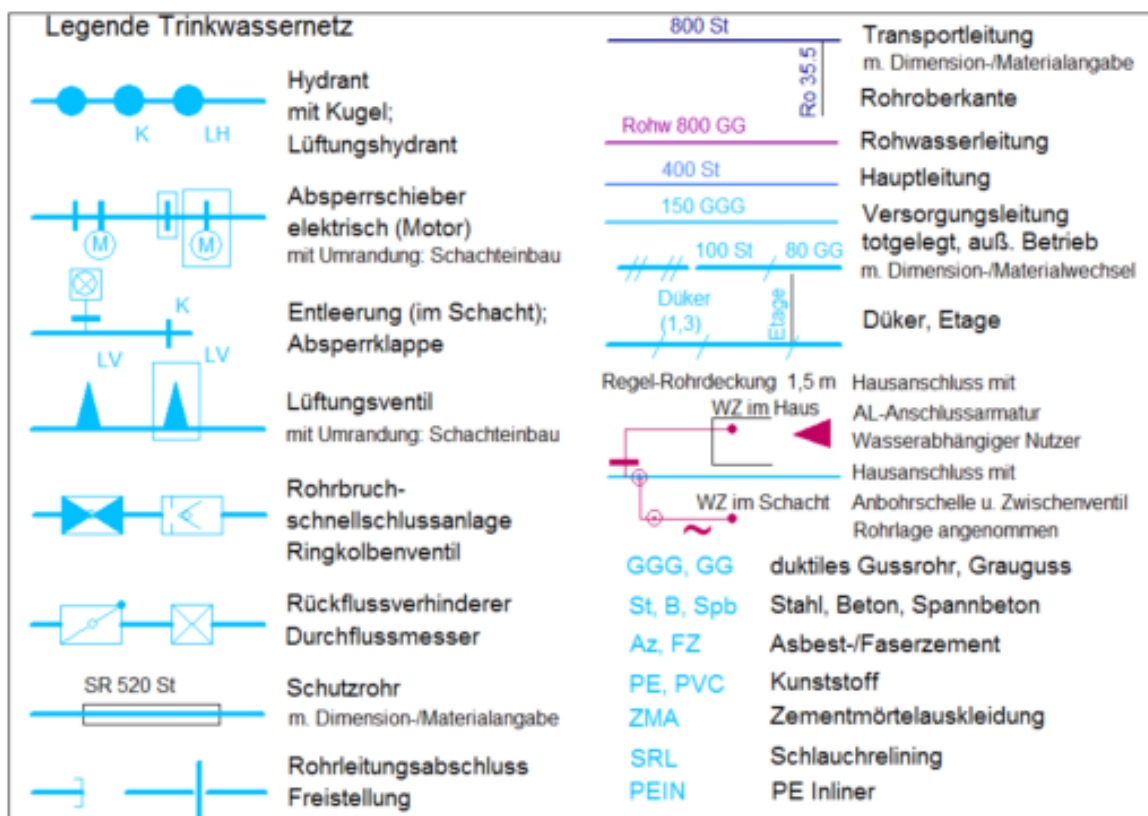

Leitungsplan von den Berliner Wasserbetrieben

In der Straße: Schmutzwasserleitung vorhanden, Trinkwasserleitung vorhanden

Es wird hiermit ausdrücklich darauf hingewiesen, dass die in den beigefügten Planunterlagen enthaltenen Angaben und Maßzahlen hinsichtlich der Lage und Verlegungstiefe unverbindlich sind. Mit Abweichungen muss gerechnet werden.

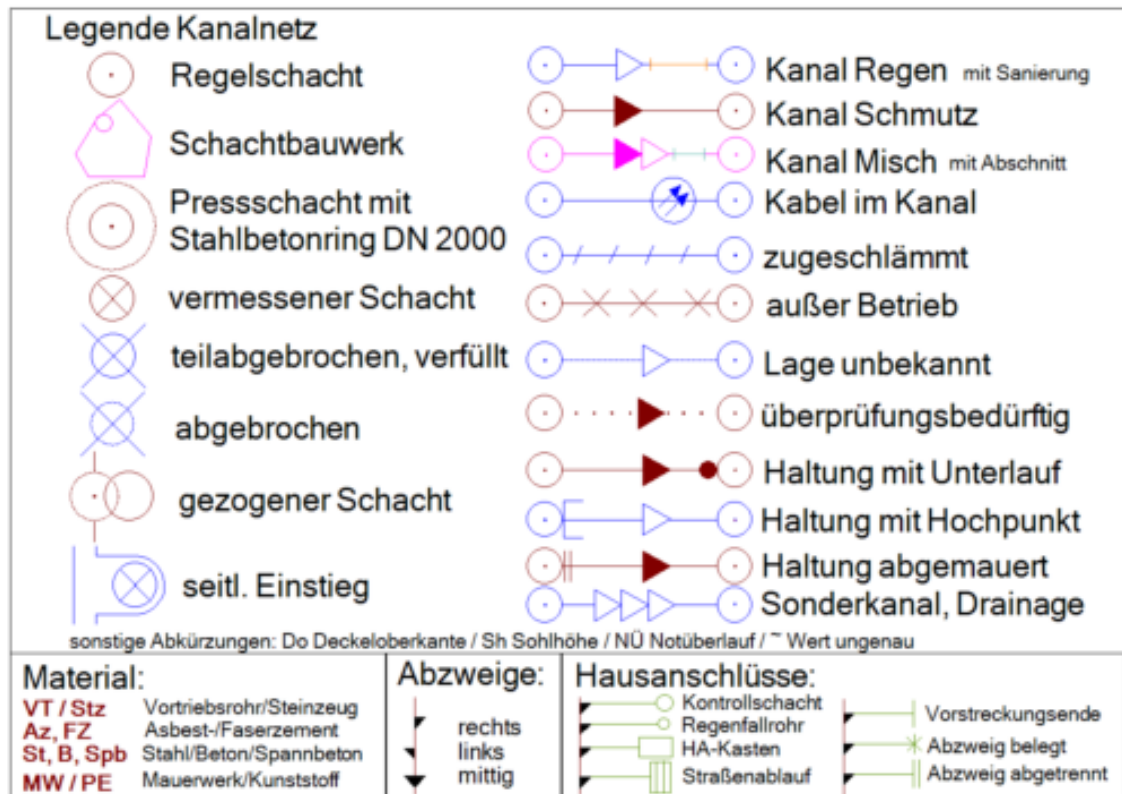



Legende zur Farbgebung der Spannungsebenen im Bestandsplan

Niederspannung	
230V – 400V	
Hausanschluss	
Beleuchtung	
Mittelspannung	
Regelquerschnitt 240 mm ²	
Von Regelquerschnitt (240 mm ²) abweichend	
Hochspannung	
30kV	
110kV	
Ausschwingendes Leiterseil	
Info	
Signalkabel (SK-Kabel)	
Lichtwellenleiterkabel (LWL-Kabel)	
Fernmeldekabel (FM-Kabel)	
Kabelschutzrohre	

Leitungsplan (Elektro) von Stromnetz Berlin

In der Straße: Stromleitung vorhanden

Es wird hiermit ausdrücklich darauf hingewiesen, dass die in den beigefügten Planunterlagen enthaltenen Angaben und Maßzahlen hinsichtlich der Lage und Verlegungstiefe unverbindlich sind. Mit Abweichungen muss gerechnet werden



Linienarten

	ETL PN 40, Feldleitung PN 160		Leitungsabschnitt 1 bis 4 bar in Betrieb, lageunsicher
	Leitungsabschnitt > 4 bar in Betrieb		Leitungsabschnitt 0,1 bis 1 bar in Betrieb, lageunsicher
	Leitungsabschnitt 1 bis 4 bar in Betrieb		Leitungsabschnitt < 0,1 bar in Betrieb, lageunsicher
	Leitungsabschnitt 0,1 bis 1 bar in Betrieb		Kabel
	Leitungsabschnitt < 0,1 bar in Betrieb		Schutzrohr
	Leitungsabschnitt in Planung		Leitungsabschnitt außer Betrieb
	Darstellung Fremdleitung im Bestandsplan		

Leitungsplan (Gas) von NBB Berlin

In der Straße: Gasleitung vorhanden

Es wird hiermit ausdrücklich darauf hingewiesen, dass die in den beigefügten Planunterlagen enthaltenen Angaben und Maßzahlen hinsichtlich der Lage und Verlegungstiefe unverbindlich sind. Mit Abweichungen muss gerechnet werden.



BEW Berliner Energie und Wärme GmbH
Postanschrift: 11511 Berlin

Kuhwald, Ingo

Kaiserstraße

12209 Berlin

**BEW Berliner Energie
und Wärme GmbH**

Z-EWPS

Hildegard-Knei-Platz 2
10629 Berlin

Postanschrift
11511 Berlin

**Bauvorhaben: 12589 Berlin-Rahnsdorf, Eichbergstr. 28-32, Lassallestr. 12,
Art der Maßnahme: Informationsanfrage zur Leitungslage
Projektbezeichnung: Eichberg
Reg.- Nr.: 92508362**

Datum
21.07.2025

Unsere Zeichen
Z-EWPS

Ansprechpartner/in
Christine Bernhardt

Telefon-Durchwahl
0 15238968005

Telefax-Durchwahl

E-Mail
christine.bernhardt@bew.berlin

Ihre Zeichen

Ihre Nachricht vom
16.07.2025

www.bew.berlin

Vorsitzender des Aufsichtsrates
Franziska Giffey

Geschäftsführung
Christian Feuerherd, Vorsitzender
Dr.-Ing. Kerstin Busch
Axel Pinkert

Sitz der Gesellschaft
Berlin

Handelsregister
Amtsgericht Charlottenburg
HRB 270795 B

Bankverbindung
Landesbank Hessen-Thüringen
DE28 5005 0000 0090 0830 07
HELADEFFXXX

Ust-IDNr. DE813571807

Sehr geehrte Damen und Herren,


bei Rückfragen bitten wir Sie die Registriernummer mit auszuweisen, um eine kurzfristige Bearbeitung unsererseits zu unterstützen.

In dem von Ihnen angefragten örtlichen Bereich ist kein Anlagenbestand der Wärme Berlin vorhanden.

Mit freundlichen Grüßen

Ihr Team BEW Berliner Energie und Wärme GmbH

Anlagen
Richtlinien
ggf. Bestandsplan (Pläne)

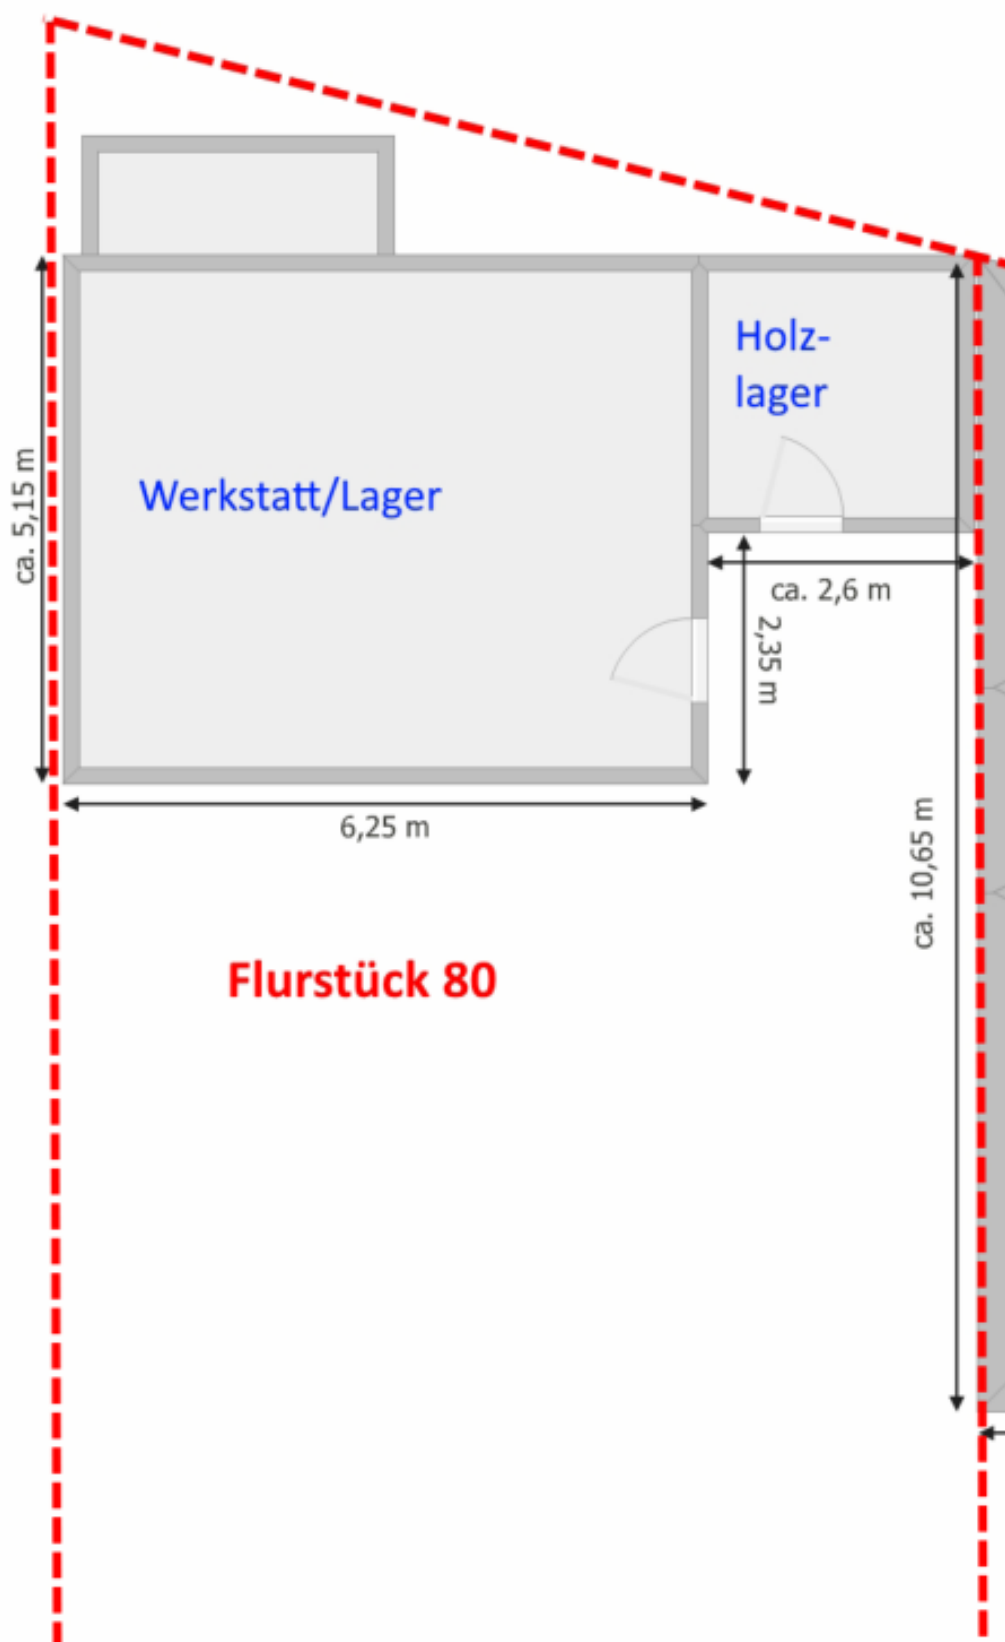

Ungefäher schematischer Grundrisse der baulichen Nebenanlagen
erstellt vom Gutachter (Genauigkeit ca. +/- 5%)
es war kein vollständiges Aufmaß möglich



Bild 1-2 o Links und rechts: Ansichten von der Eichbergstraße, die Lage des Grundstückes wurde markiert

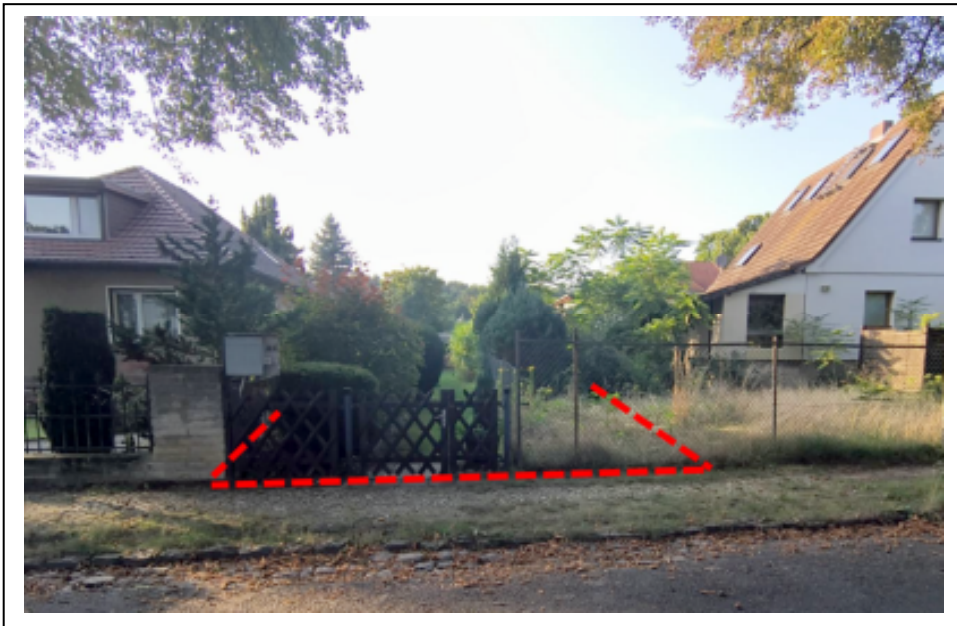


Bild 3-4 o Links: Darstellung der ungefähren straßenseitigen Flurstücksgrenzen und rechts: Ansichten vom Flurstück 80



Bild 5-6 o Links und rechts: Außenansichten der baulichen Nebenanlage



Bild 7-9 o Links und rechts: Innenansichten der baulichen Nebenanlage