

DIE ARCHITEKTEN:
 EMIL SCHLEHLEIN
 Max Schlelein
 Hermannsstraße 4
 Am Dellbrücker Mauspfad
 Nähe Hainstraße

ENTWURF ZUR ERWEITERUNG DER HEILANSTALT DES HERRN G. WOLF, *Senar*

KÖLN-DELLBRÜCK, THURNER HEIDE NR. 2 M. 1:100


Nach Prüfung bestehen
keine Bedenken
Köln, den 30. 4. 1848



Der Amtsarzt
Dr. Veltrop
Med. Rat
Dr. *W. Müller*
Köln - Mülheim
Stadtarzt



SEITENANSICHT

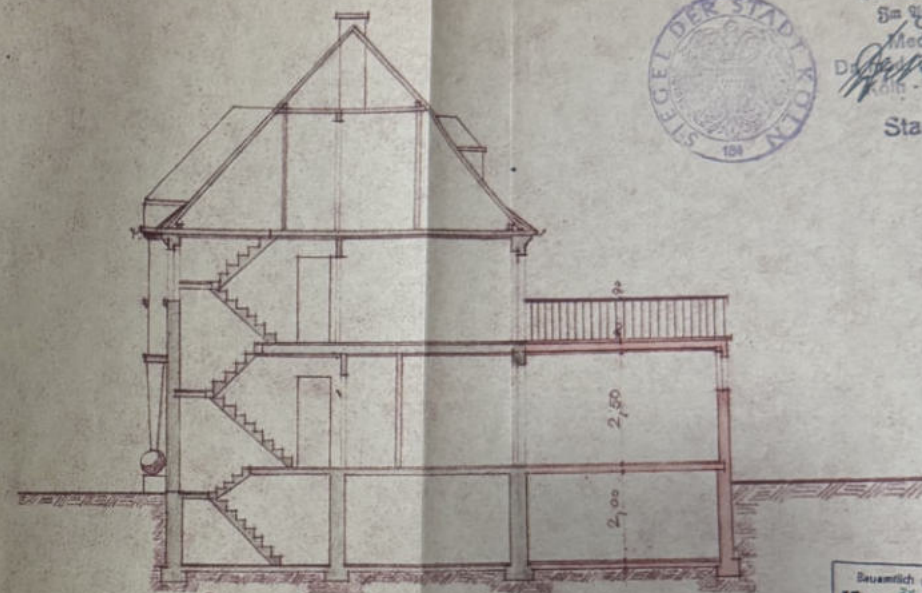

SCHNITT

Bearbeitet von:
K. S. 1148
Reine
Stadt-Ingenieur


Genehmigt
durch Baucom. Nr. *1148*
v. H. 6. 1848
zum Dispenzbeschl. v.
Köln, den 11. 6. 1848
Stadtverwaltung *Dr. J. J. J.*

9,46
2,86 6,60

9,46

5,38


3,30

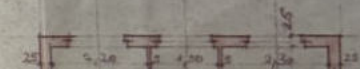

BESTANDSZEICHNUNG DES KUR- U. SAUNABADES
EIGENTÜMER: HERR GERH. WOLF SEN. VÖLN.



ANSICHT URNENSTR.

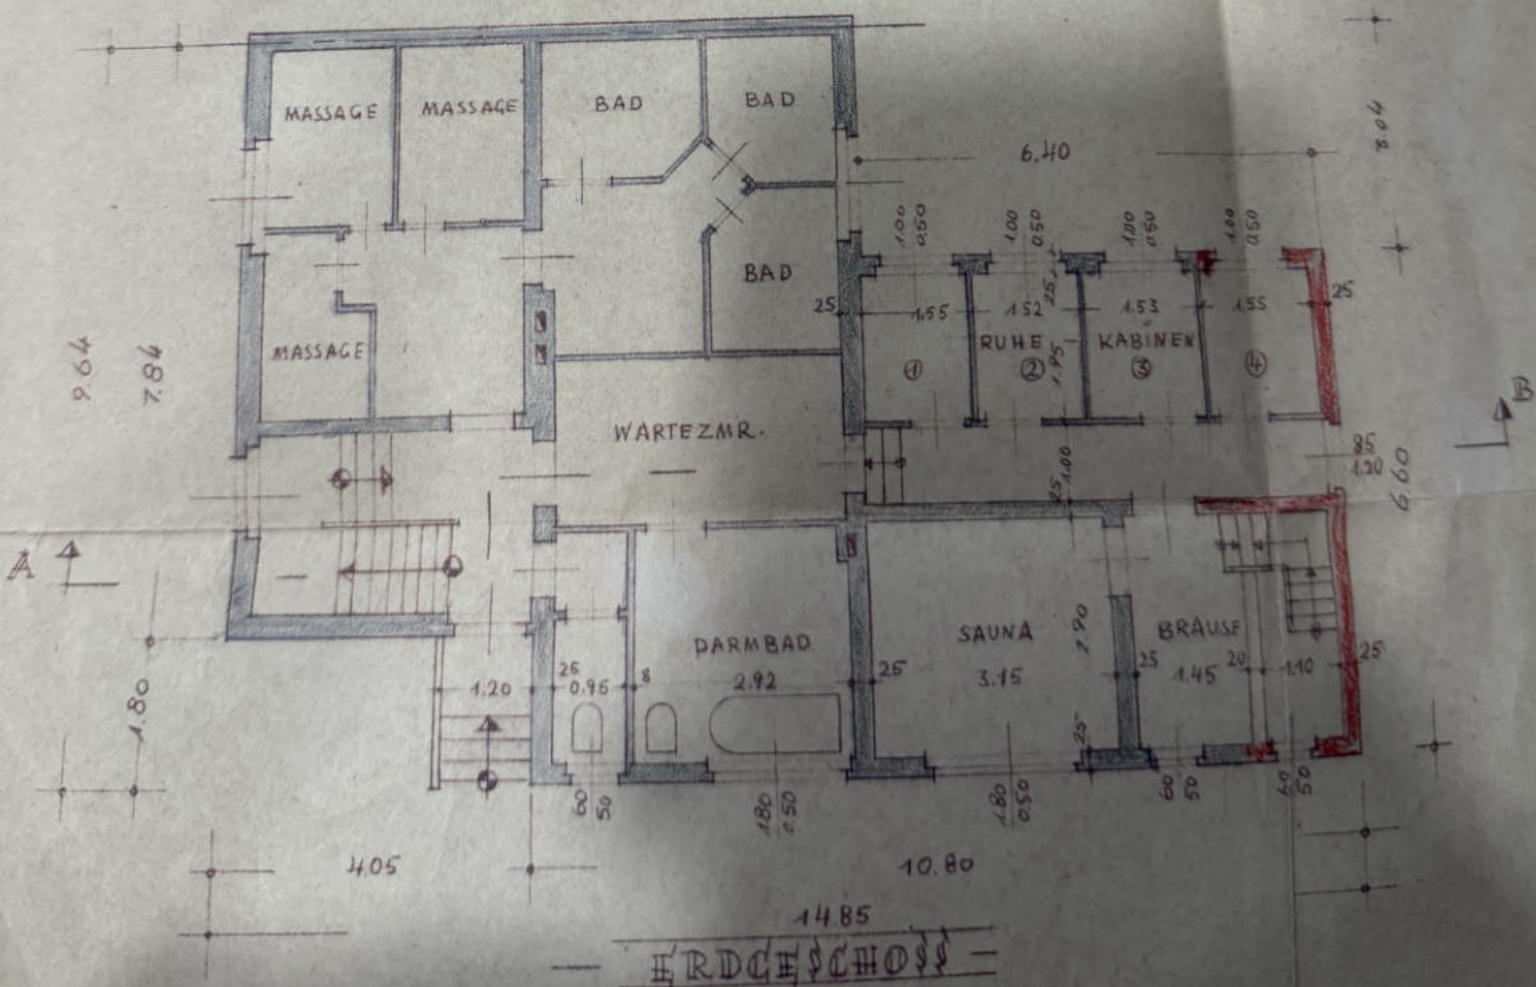


ERDGESCHOSS

AUFBAU DES ANBAUS AM HAUSE, KÖLN-DELLBRÜCK,
 THURNER HEIDE, 2. ECKE URNENSTR.
 EIGENTÜMER: HERR GERN. WOLFFSEN.
 18. 7. 1950



ANSICHT URNENSTR.

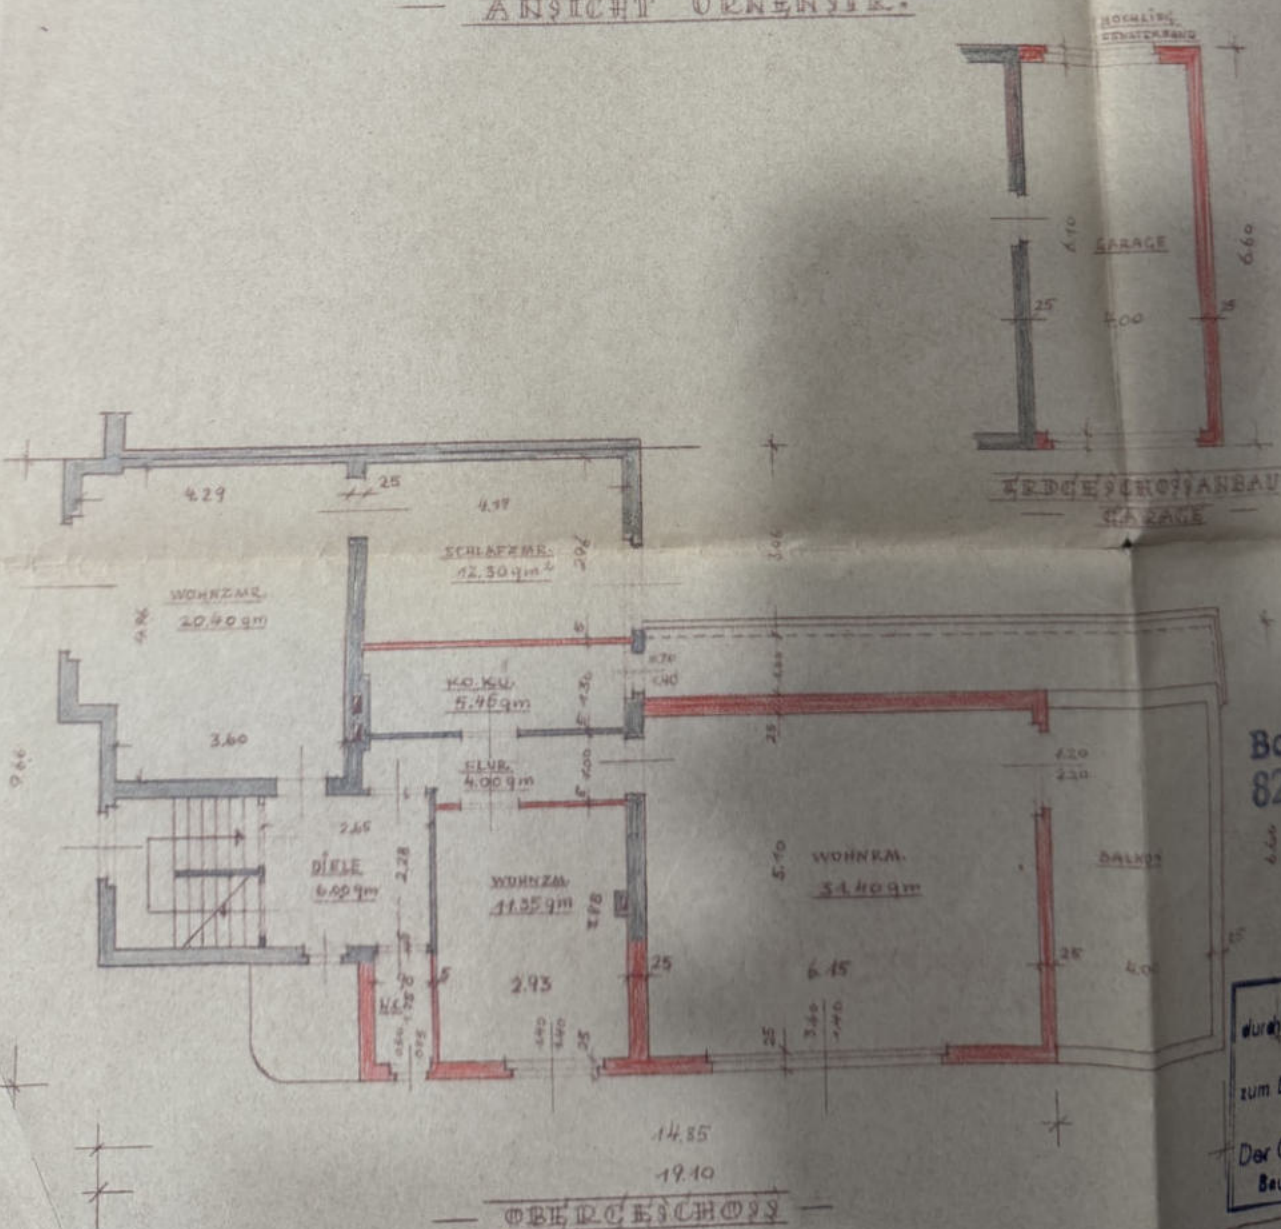


Bautreigabe
 8212/BFN: 1124

Baum. Nr. 7212
 12. Juli 1950
 Stadt-Ingenieur Architekt


Genehmigt
 durch Baureis Nr. 1/21/50
 v. 12. Juli 1950
 zum Dispensbeschluss v.
 Köln, den 12. Juli 1950
 Der Oberstadtdirektor von Köln
 Bauaufsichts- u. Bauenkunstamt

AUFGABENZEICHNUNG FÜR DEN AUSBAU DES ANBAUES
AM HAUSE KÖLN-DELLBRÜCK, THURNER HEIDE 2, ECKE URNENSTR.

M. 1:50

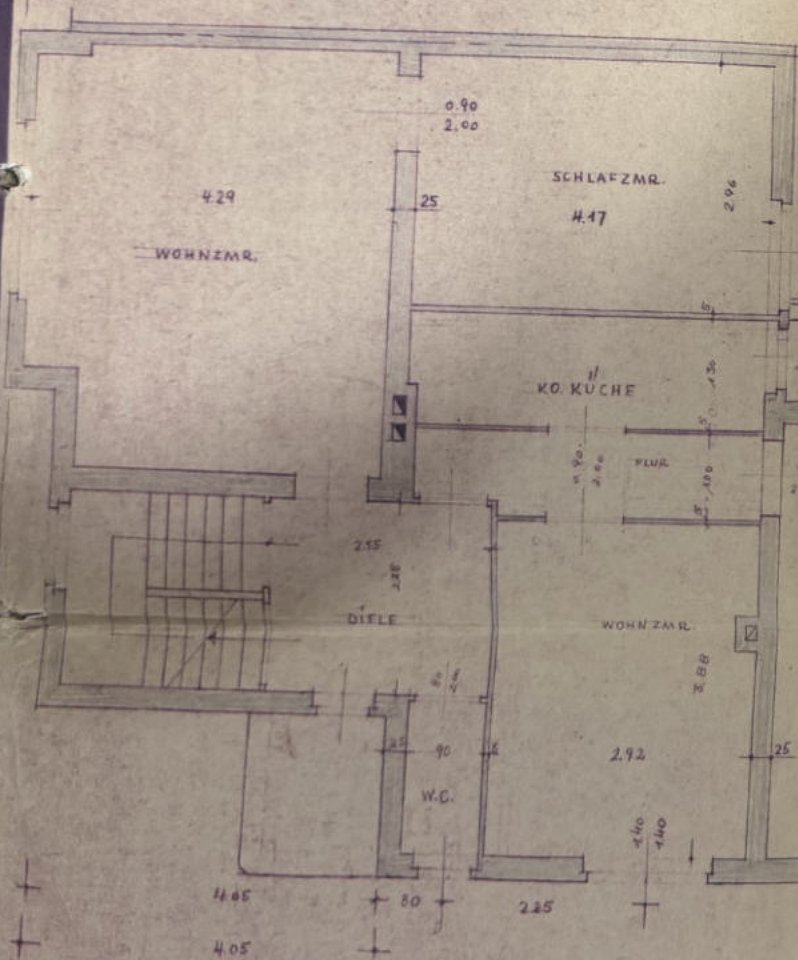

MAHSE SIND AM
BAU ZU NEHMEN

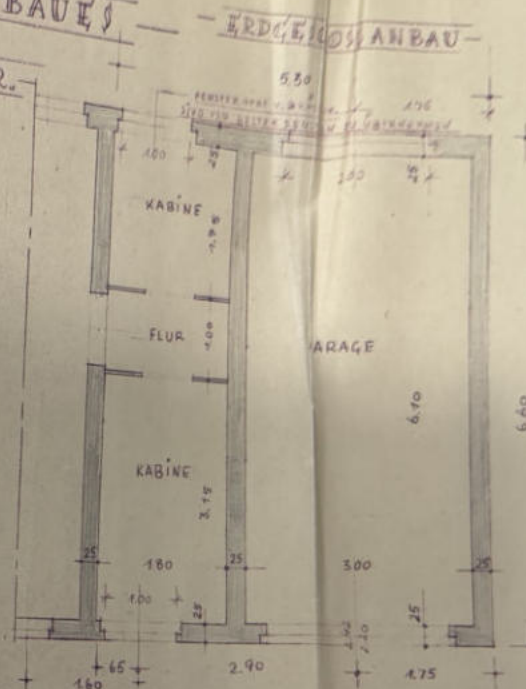

BLATT 1

187

Baumli. geprüft:
Köln, den 12. 3. 1950
Prof. Dr. Ing. H. Thurner
H. Thurner
zum Bogenbericht
Köln, den 12. 3. 1950
Der Obersteiger des Köln
Bauehrliche in Bauehrliche

DER BAUHERR:

Richard Wolfson


KÖLN-DELLBRÜCK,
DEN 16. MÄRZ 1950

DER ARCHITEKT:


Emil Schlelein
EMIL SCHLELEIN
ARCHITEKT
KÖLN-DELLBRÜCK
Herrnstranderstraße 4

1. OBERGESCHOSS

ERWEITERUNG DER GASTSTÄTTE U. VERSETZ DER ABTEILPL. IN KÖLN-DELLBRÜCK,
THURNER HEIDE 2 ECKE URNENSTR. BAUHERR: HERR GERHARD WOLF

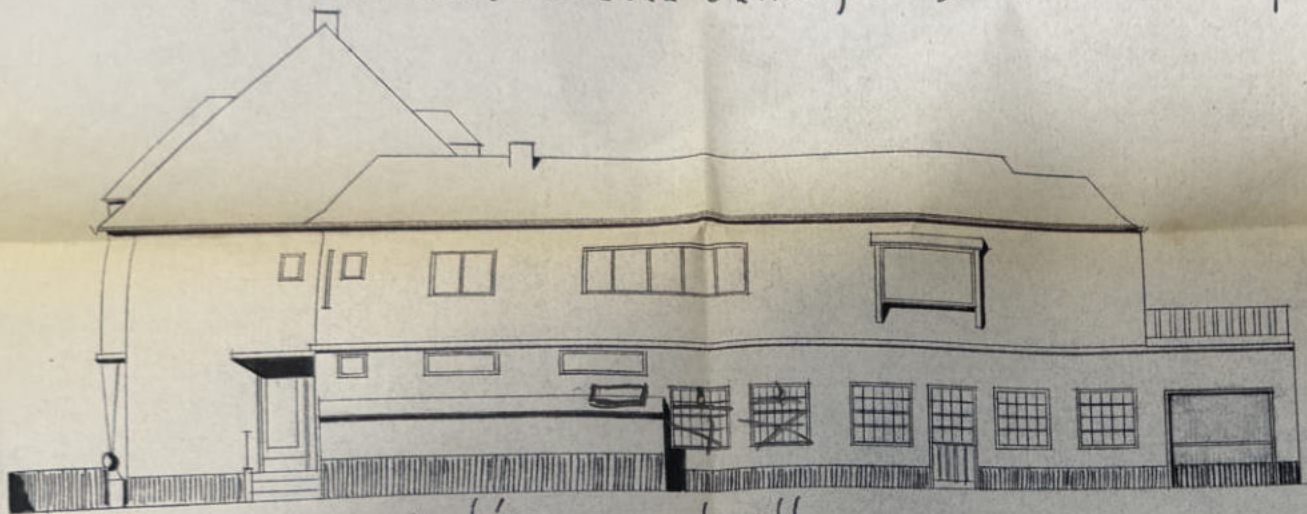

ANSICHT URNENSTRASSE

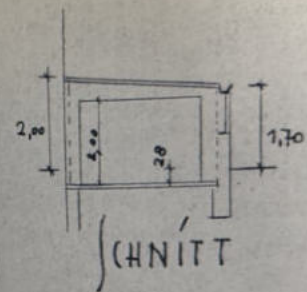

KÖLN-DELLBRÜCK, JULI 1971

DER BAUHERR:


Gerh. Wolf

DER ARCHITEKT:

Emil Schlehlein
ARCHITEKT VFA
5 KÖLN-DELLBRÜCK
Hauptstadtstr. 10



Emil Schlehlein
ÜBERHOLT

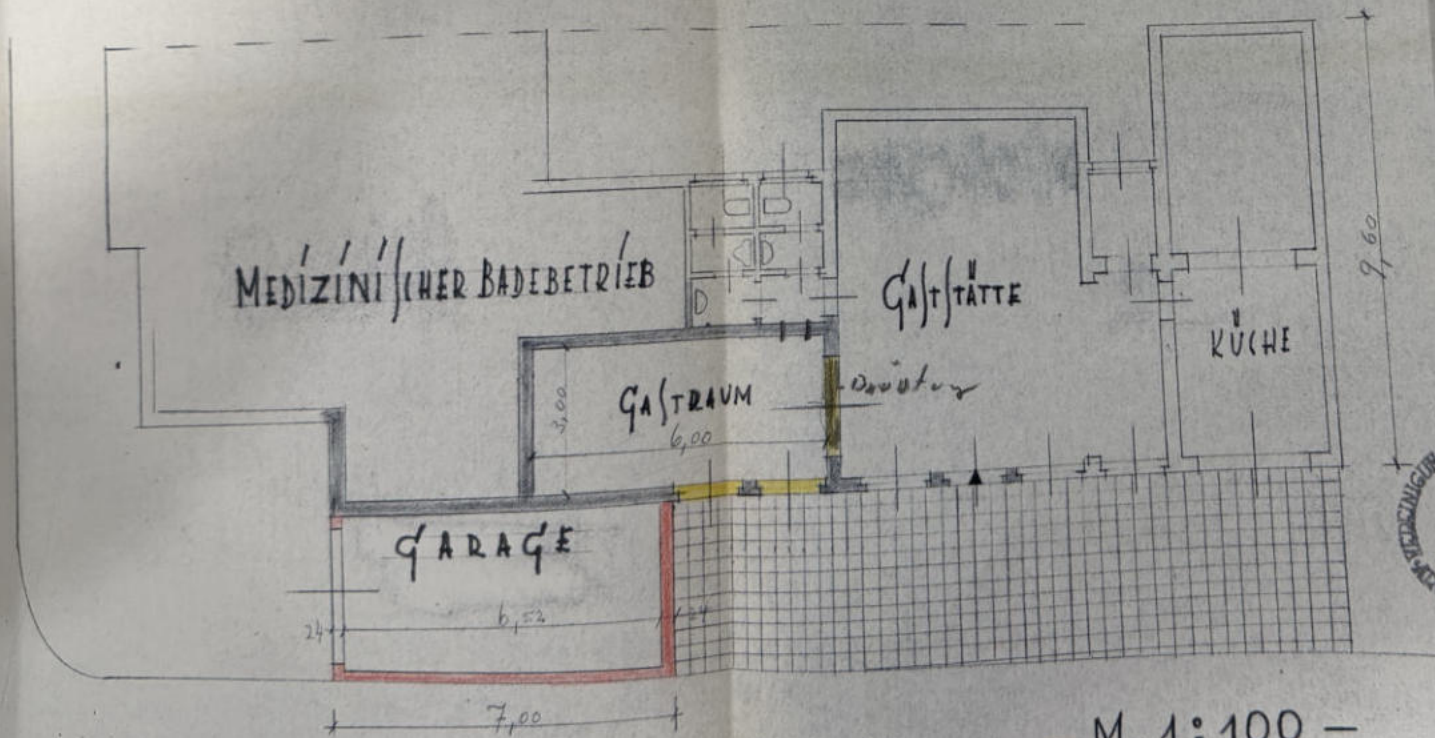


ERDGESCHOSS

- M. 1:100 -

ABLUFTKANAL AUS EDELSTAHL ÜBER
FLACHDACH ZUM GIEBEL 10G GE-
FÜHRT. AUSLASS ÜBER FIRST.


DUNSTABZUG A

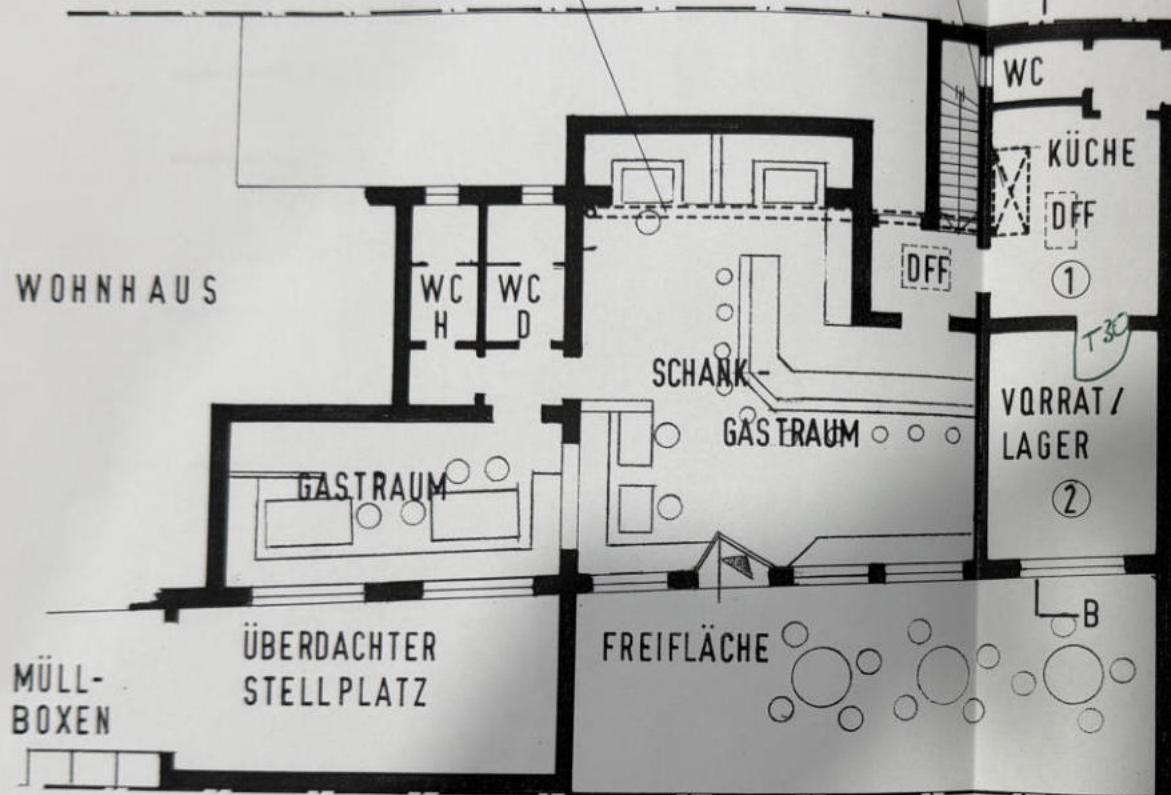

ERDGESCHOSS

2.18

Stadt Köln Bauaufsicht	632 02	Lösung
21. Nov. 2002		

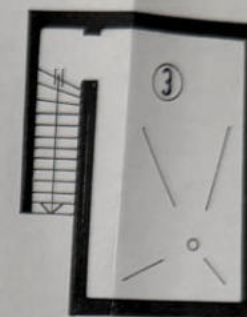

BIERKELLER


Stadt Köln	
Der Oberbürgermeister Bauaufsicht	
Gehört zur Baugenehmigung	
Nr.	63/B 39/3231/2002
Köln	18. Dez. 2002
Im Auftrag	

SPEISEGASTSTÄTTE
KÖLN - DELLBRÜCK
TURNER STR. 2 / ECKE URNENSTR.

EIGENTÜMER: DENISE KRAUSE,
ALESSANDRO INKORVAIA

F. Essel

EIGENTÜMER PLANER
GRUNDRISSSE M.1:100

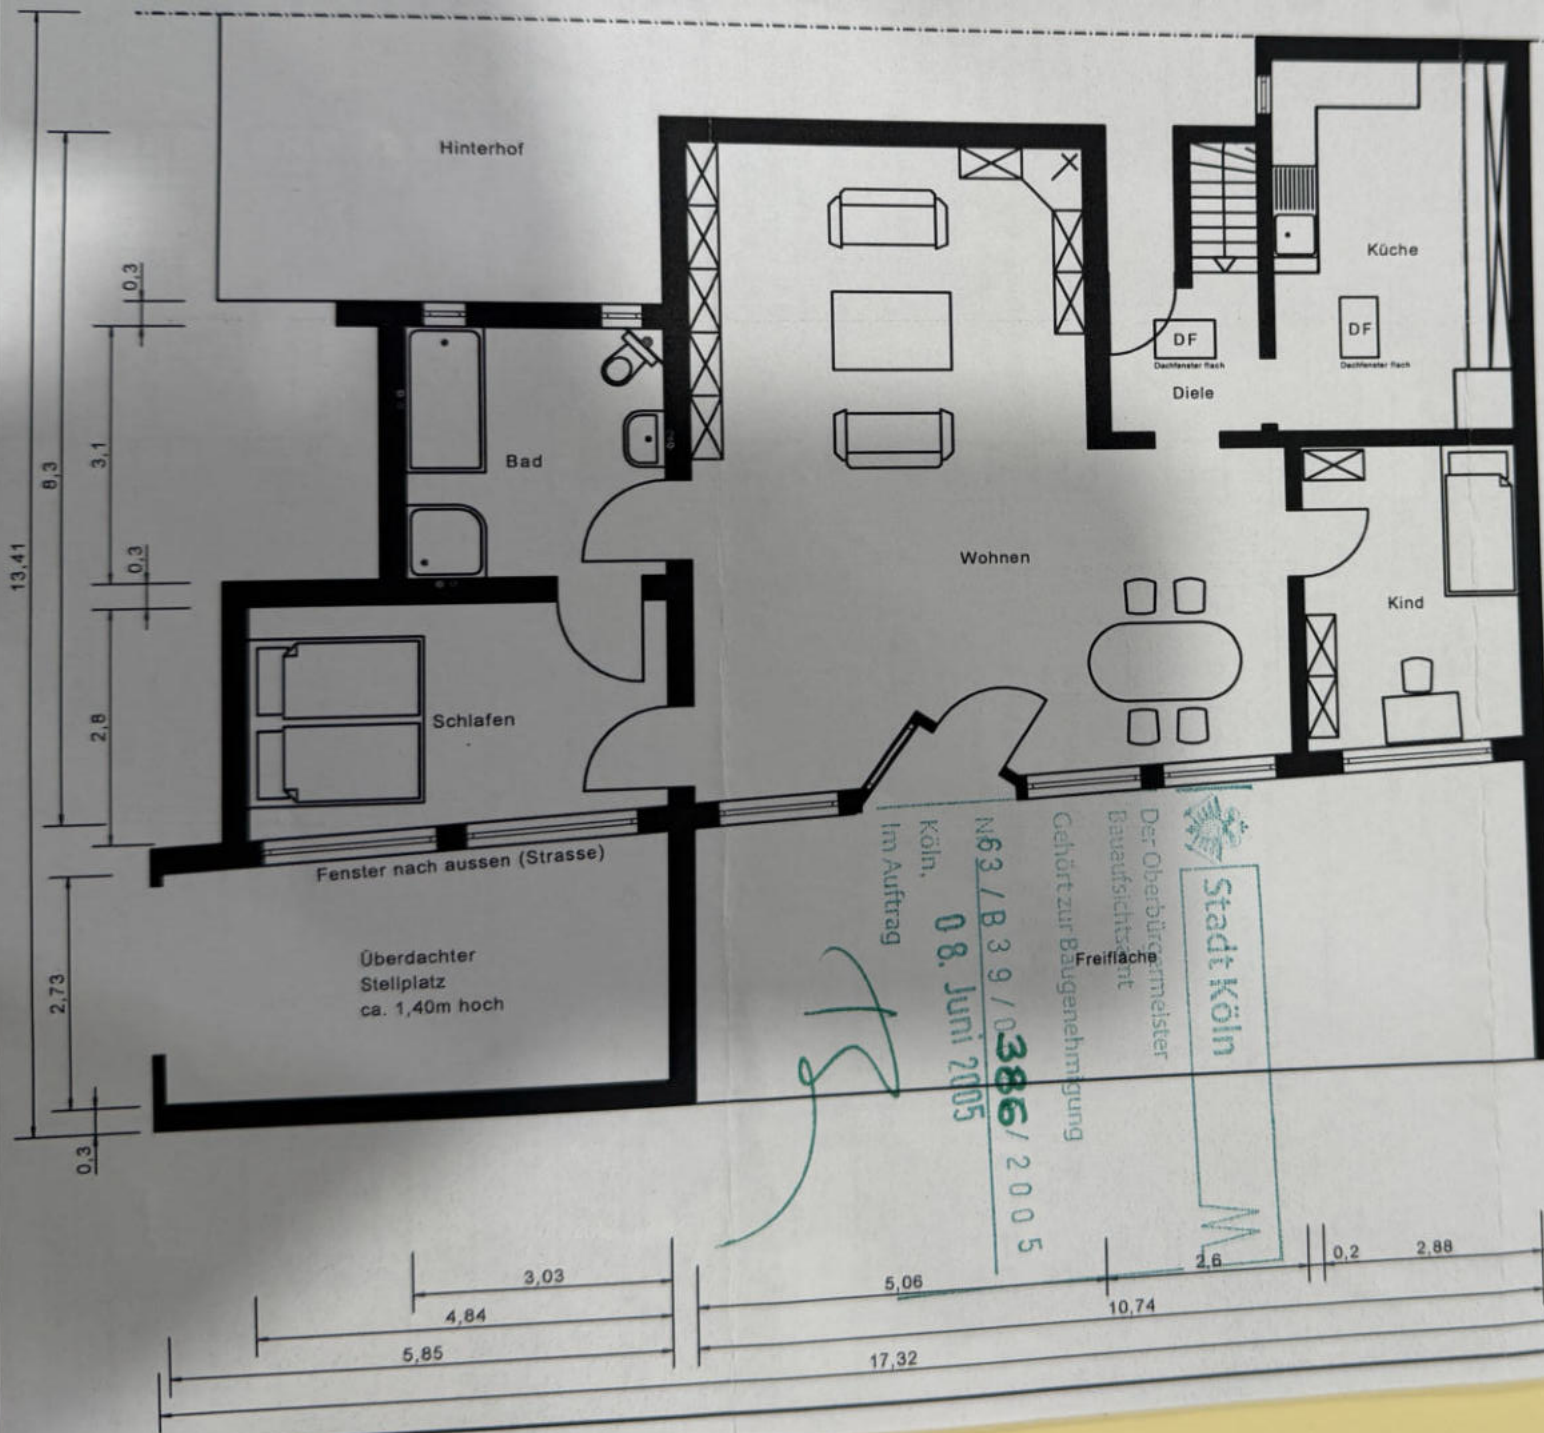

Bauaufsichtsamt
- 632 GZ -

Eingang - 3. Juni 2005

Stadt Köln

~~Bauaufsichtsamt~~

Eingang 15. März 2005

Stadt Köln

PROJEKT Wohnung Thurner Heide 2 51069 Köln

BAUHERR Titina Rosalita Chennitzstr. 30 51067 Köln Holweide

T.H. r.

Darstellung Erdgeschoss

Datum 28.01.2005

Massstab 1:100